Coupe longitudinale par l'Axe

Roof TT de 100

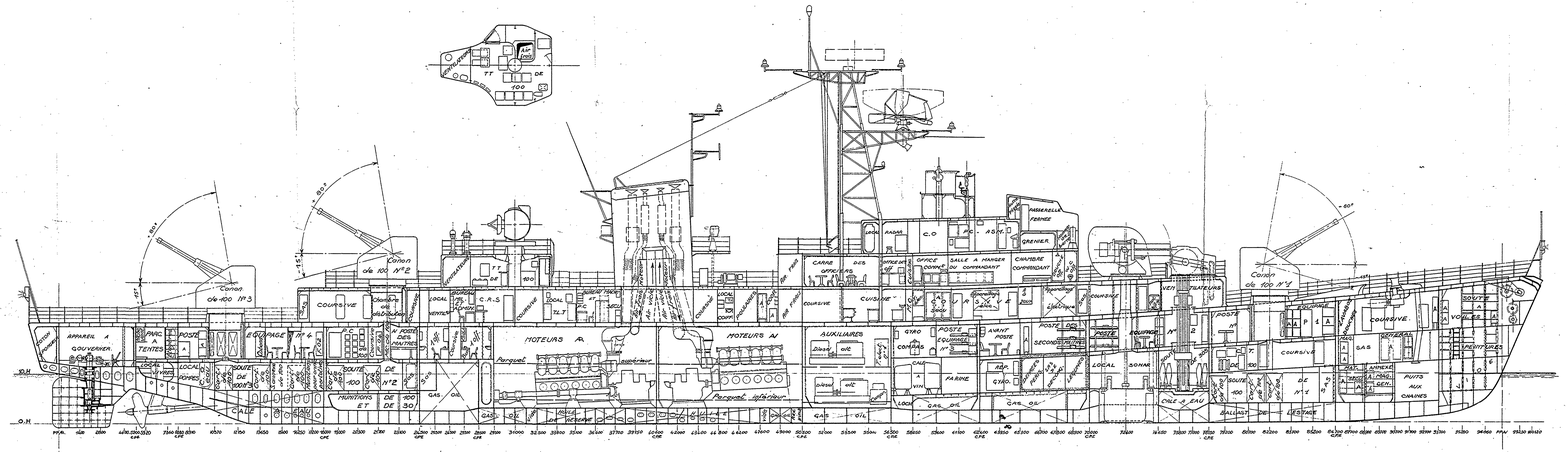

Pont Principal

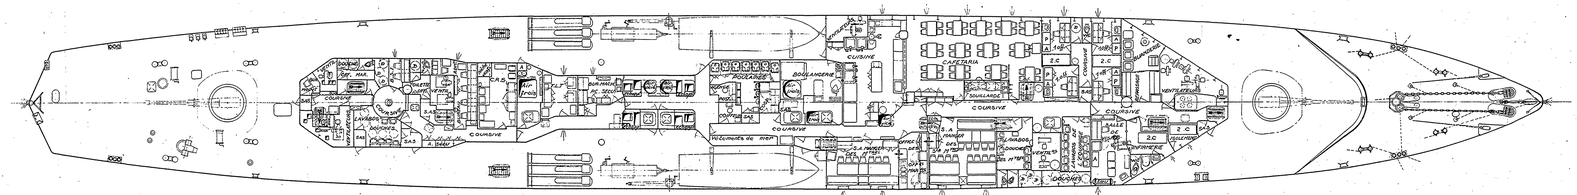

Passerelle

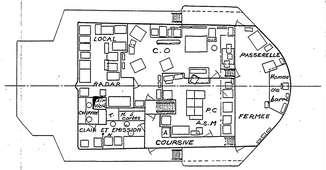

Roof Supérieur

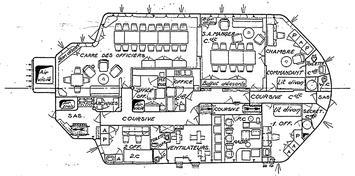

MARINE NATIONALE

AVISOS ESCORTEURS

Solution Diésel

COUPES LONG.LE ET HORIZ.LES D'EMMENAGEMENT

Conforme à l'exécution

Valable pour les A.E.: 1.2.4.5.7.8.9

Lorient, le L'Ingénieur Principal du Génie Maritime Trétout	L'Ingénieur en Chef du Génie Maritime Picard Chef de la Section des Cies N.os
L'Ingénieur Général du Génie Maritime Cauchy Directeur des Constructions et Armes Navales	
Echelle: 1/100	D.C.A.N. LORIENT PLANCHE 61